Ventilator 01
Merk : J.E. Stork Dakventilator
Capaciteit: 700 m3/h
Opmerking : ~~Defect.~~ opgelost

Ventilator 02
Merk : J.E. Stork Boxventilator
Capaciteit: 150 m3/h
Opmerking : Te weinig capaciteit.

Ventilator 03
Merk : Itho Daaldrop CVE-S Boxventilator
Capaciteit: 415 m3/h
Opmerking : n.v.t.

Ventilator 04
Merk : Boxventilator
Capaciteit: 300 m3/h
Opmerking : n.v.t.

Ventilator 05
Merk : J.E. Stork Dakventilator
Capaciteit: 490 m3/h
Opmerking : n.v.t.

Ventilator 06
Merk : Itho Daaldrop CVE-S Boxventilator
Capaciteit: 415 m3/h
Opmerking : n.v.t.

Ventilator 07
Merk : Dakventilator
Capaciteit: 300 m3/h
Opmerking : n.v.t.

Ventilator 08
Merk : J.E. Stork Dakventilator
Capaciteit: 300 m3/h
Opmerking : n.v.t.

Ventilator 09
Merk : J.E. Stork Dakventilator
Capaciteit: 300 m3/h
Opmerking : ~~Defect~~ opgelost

Ventilator 10
Merk : J.E. Stork Dakventilator
Capaciteit: 3600 m3/h
Opmerking : n.v.t.

Ventilator 11
Merk : J.E. Stork Dakventilator
Capaciteit: 1000 m3/h
Opmerking : n.v.t.

Ventilator 12
Merk : J.E. Stork Dakventilator
Capaciteit: 2600 m3/h
Opmerking : ~~Defect.~~ opgelost

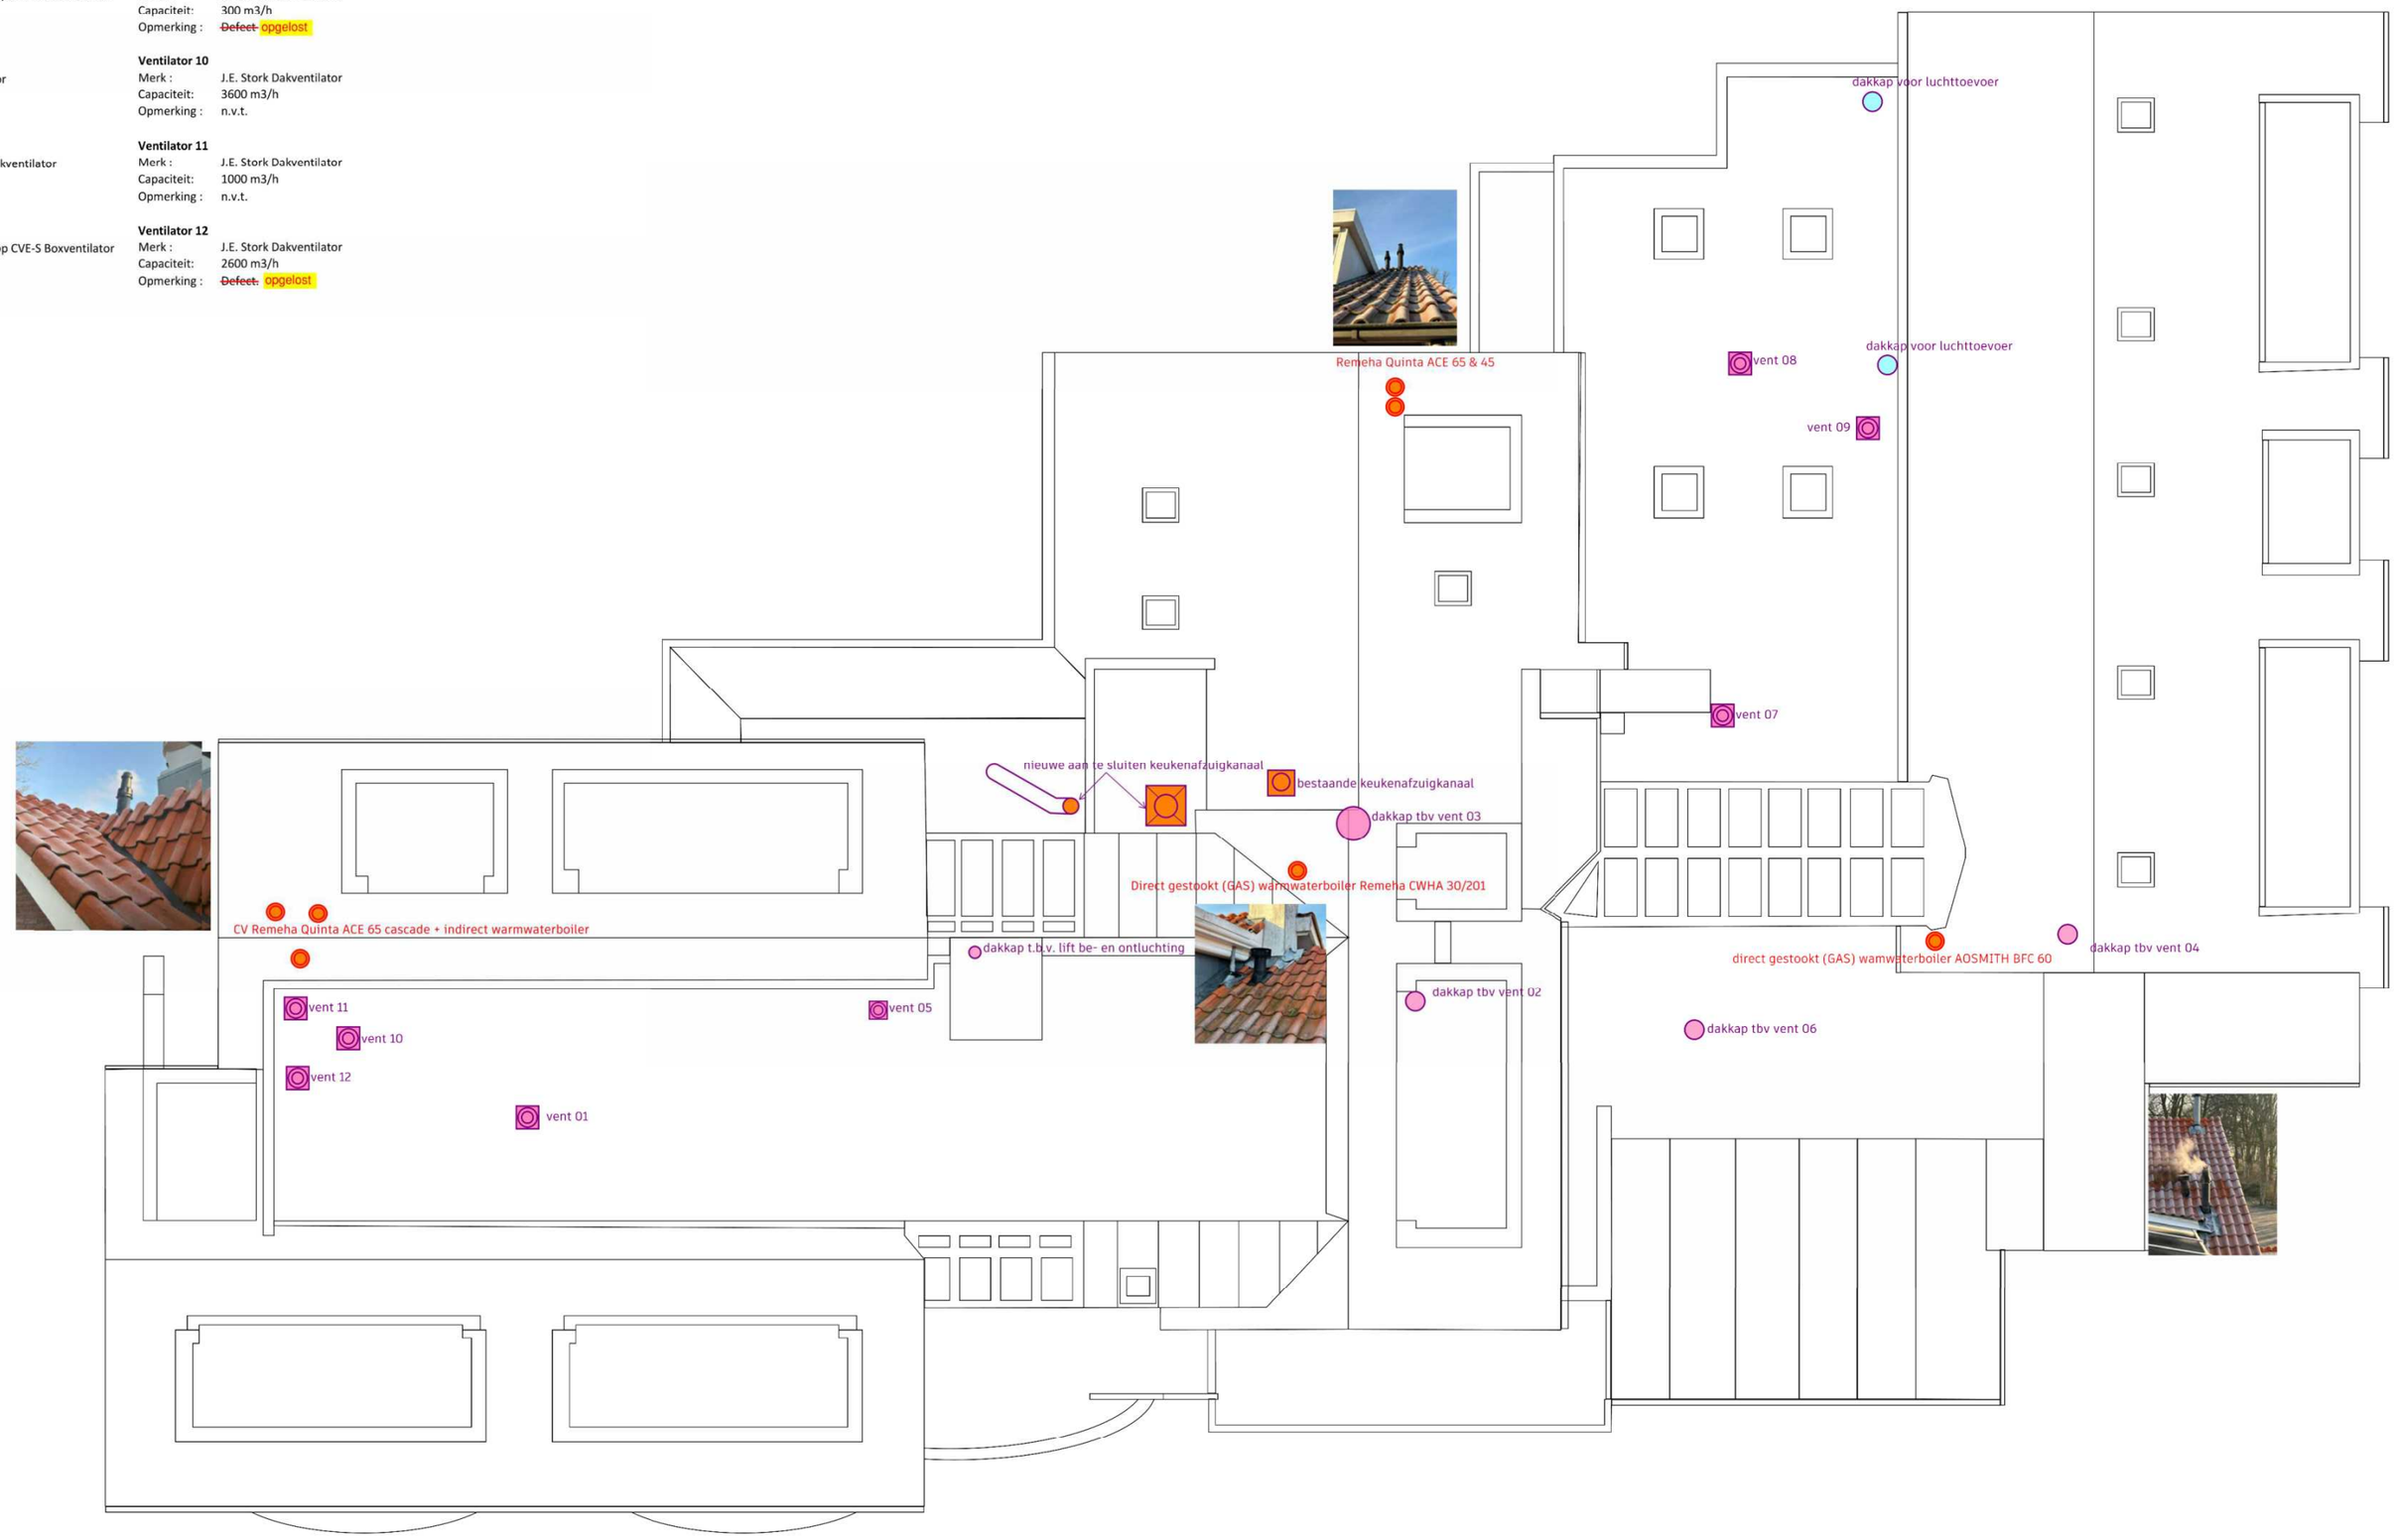

Nr	Datum	Wijziging	Tek
03	04-02-2025	aanvullende gegevens ontwerp vergunningsaanvraag	61
02	24-12-2024	2e ontwerp vergunningsaanvraag	61
01	30-10-2024	1e ontwerp vergunningsaanvraag	61

COA Albergen
Gravendijk 6

Ventilatie behoefte
Vergunningsaanvraag
-

Plattegrond
Dakoverzicht
Bestaande situatie bouwkundig en installaties

Tekeningnummer
0497819 01 TDK 61 BS BK-INS

Tekenaar

Schaal
1:100

Formaat
A2

Status
Definitief

Wijz.nr.
03

www.anteagroup.nl

anteagroup